

Pomiar powykonawczy kanalizacji sanitarnej


w ramach KERG-u 492-29/2011

Tworóg – rej., n ul. Wierzbowej i Wiejskiej

skala 1:2000

mapa zas.: 521.322.03

Zakład Usług Geodezyjnych
ZENON BUDA
geodeta-uprawniony
Nr rejestru GUG 100
ul Łączna 11, tel. 275-09-44
41-810 Zabrze

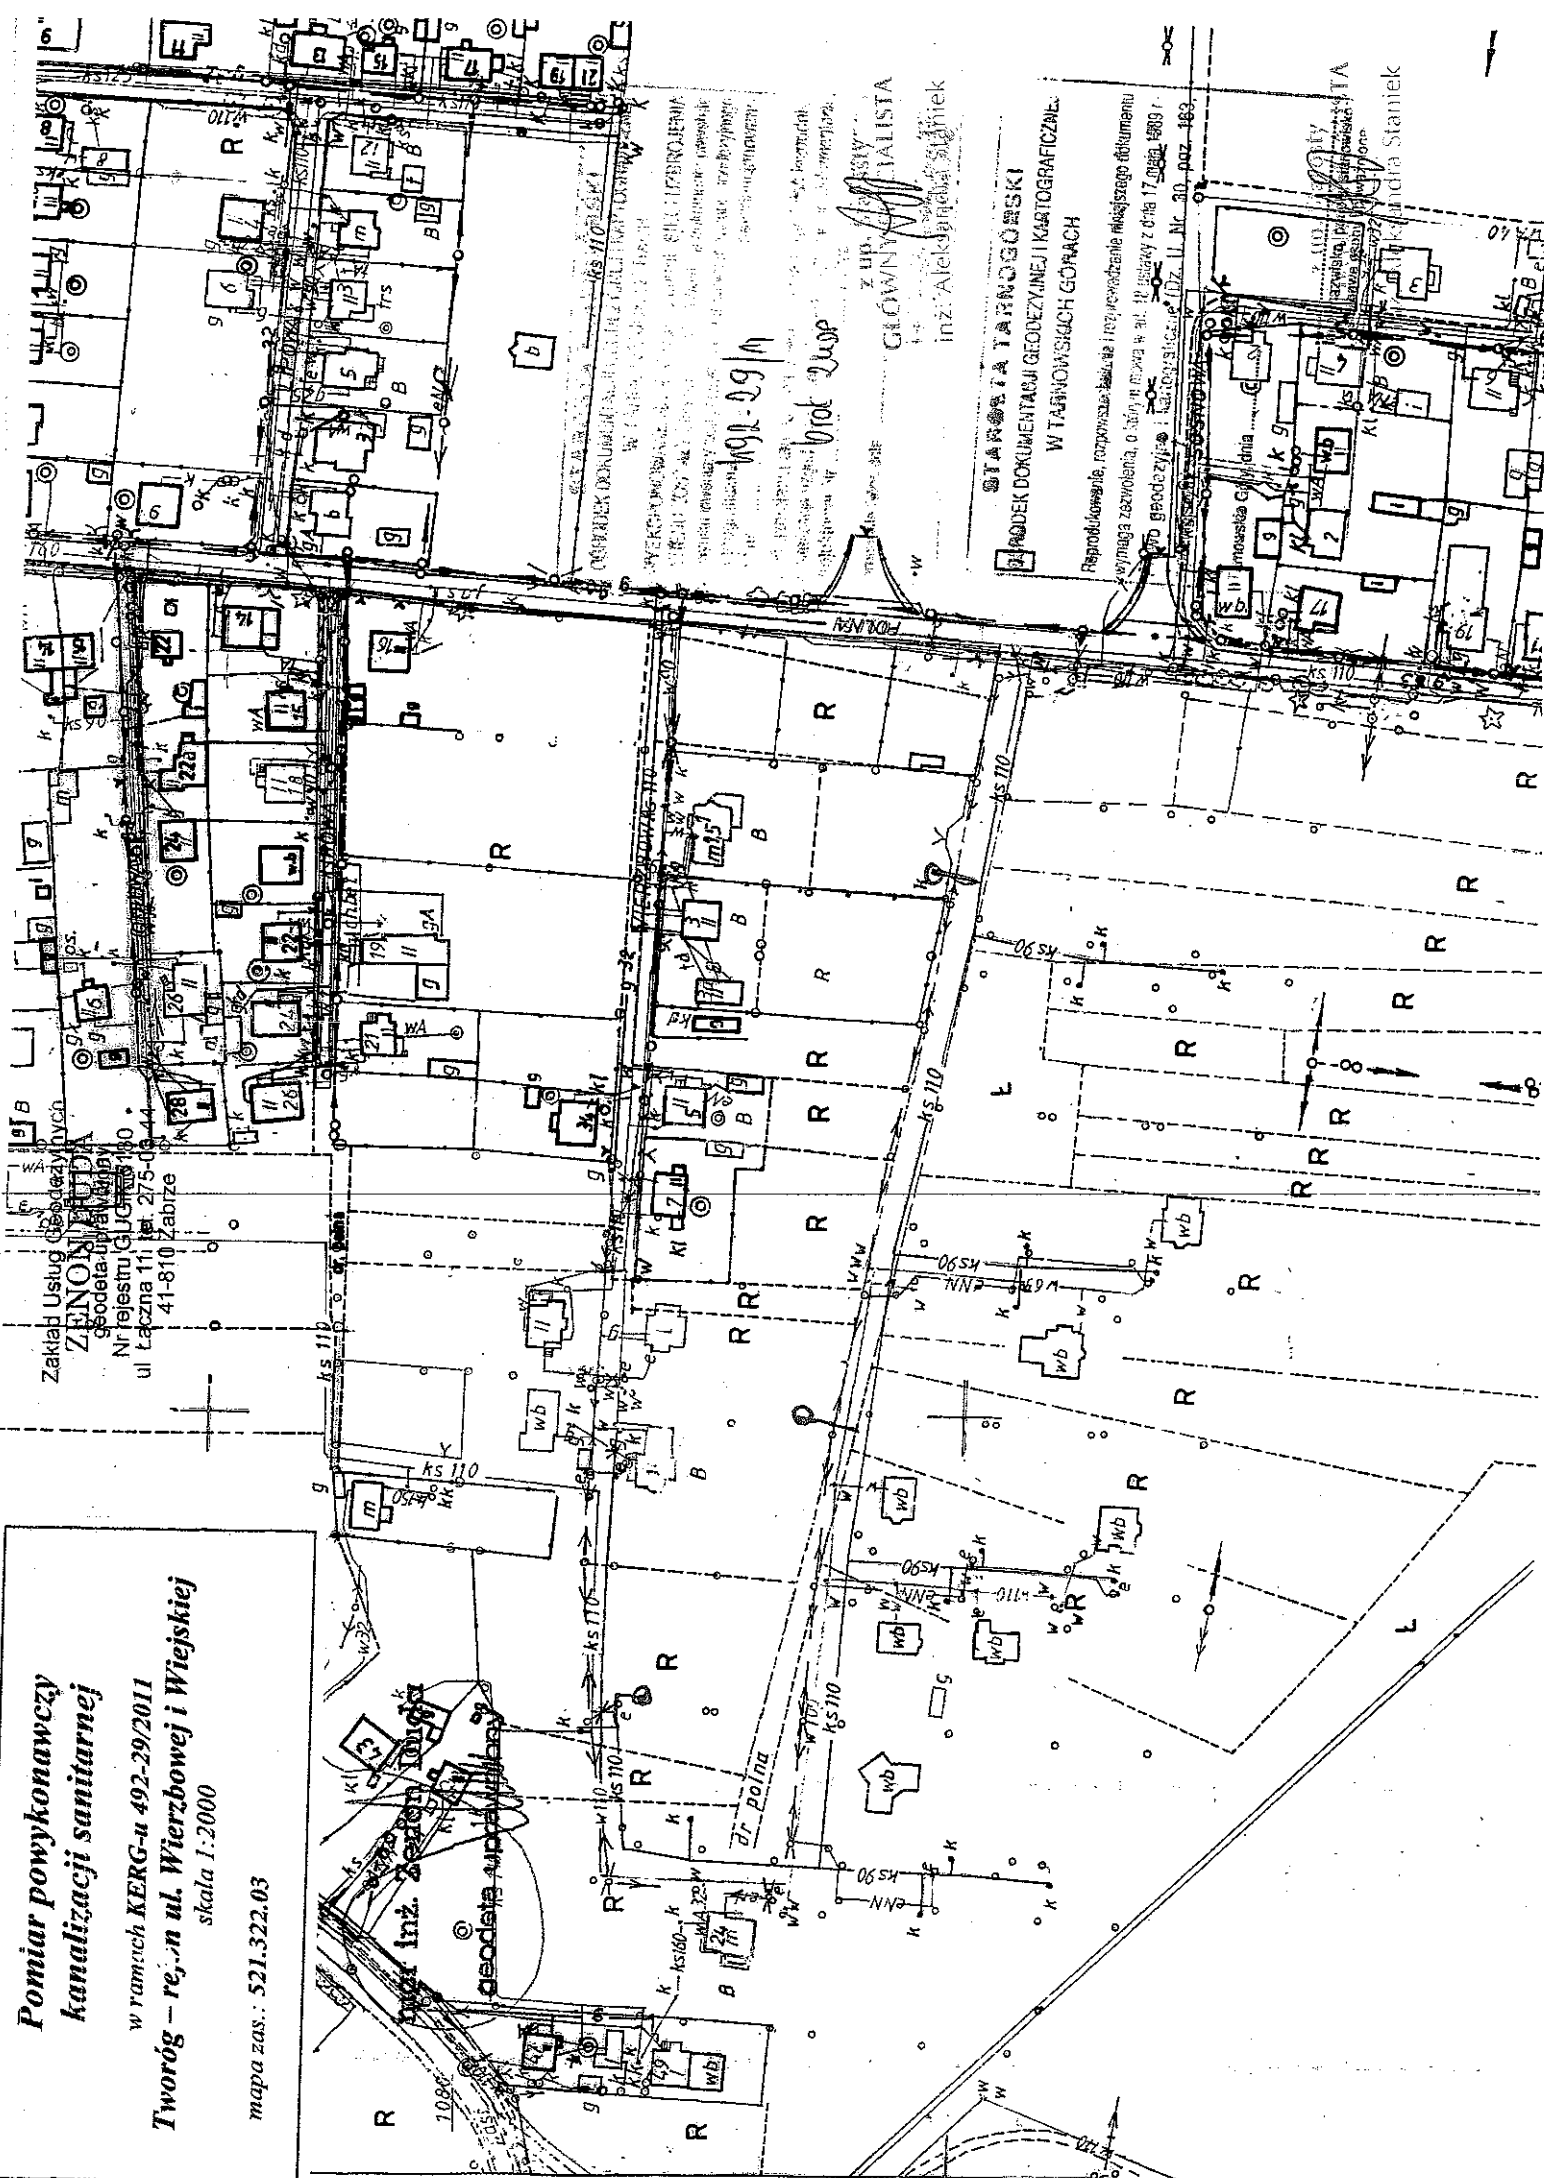

inż. Aleksandra Staniek


inż. Aleksandra Staniek